


1 Planudsnit, Room Room_E0 ARTHUB
1 : 50

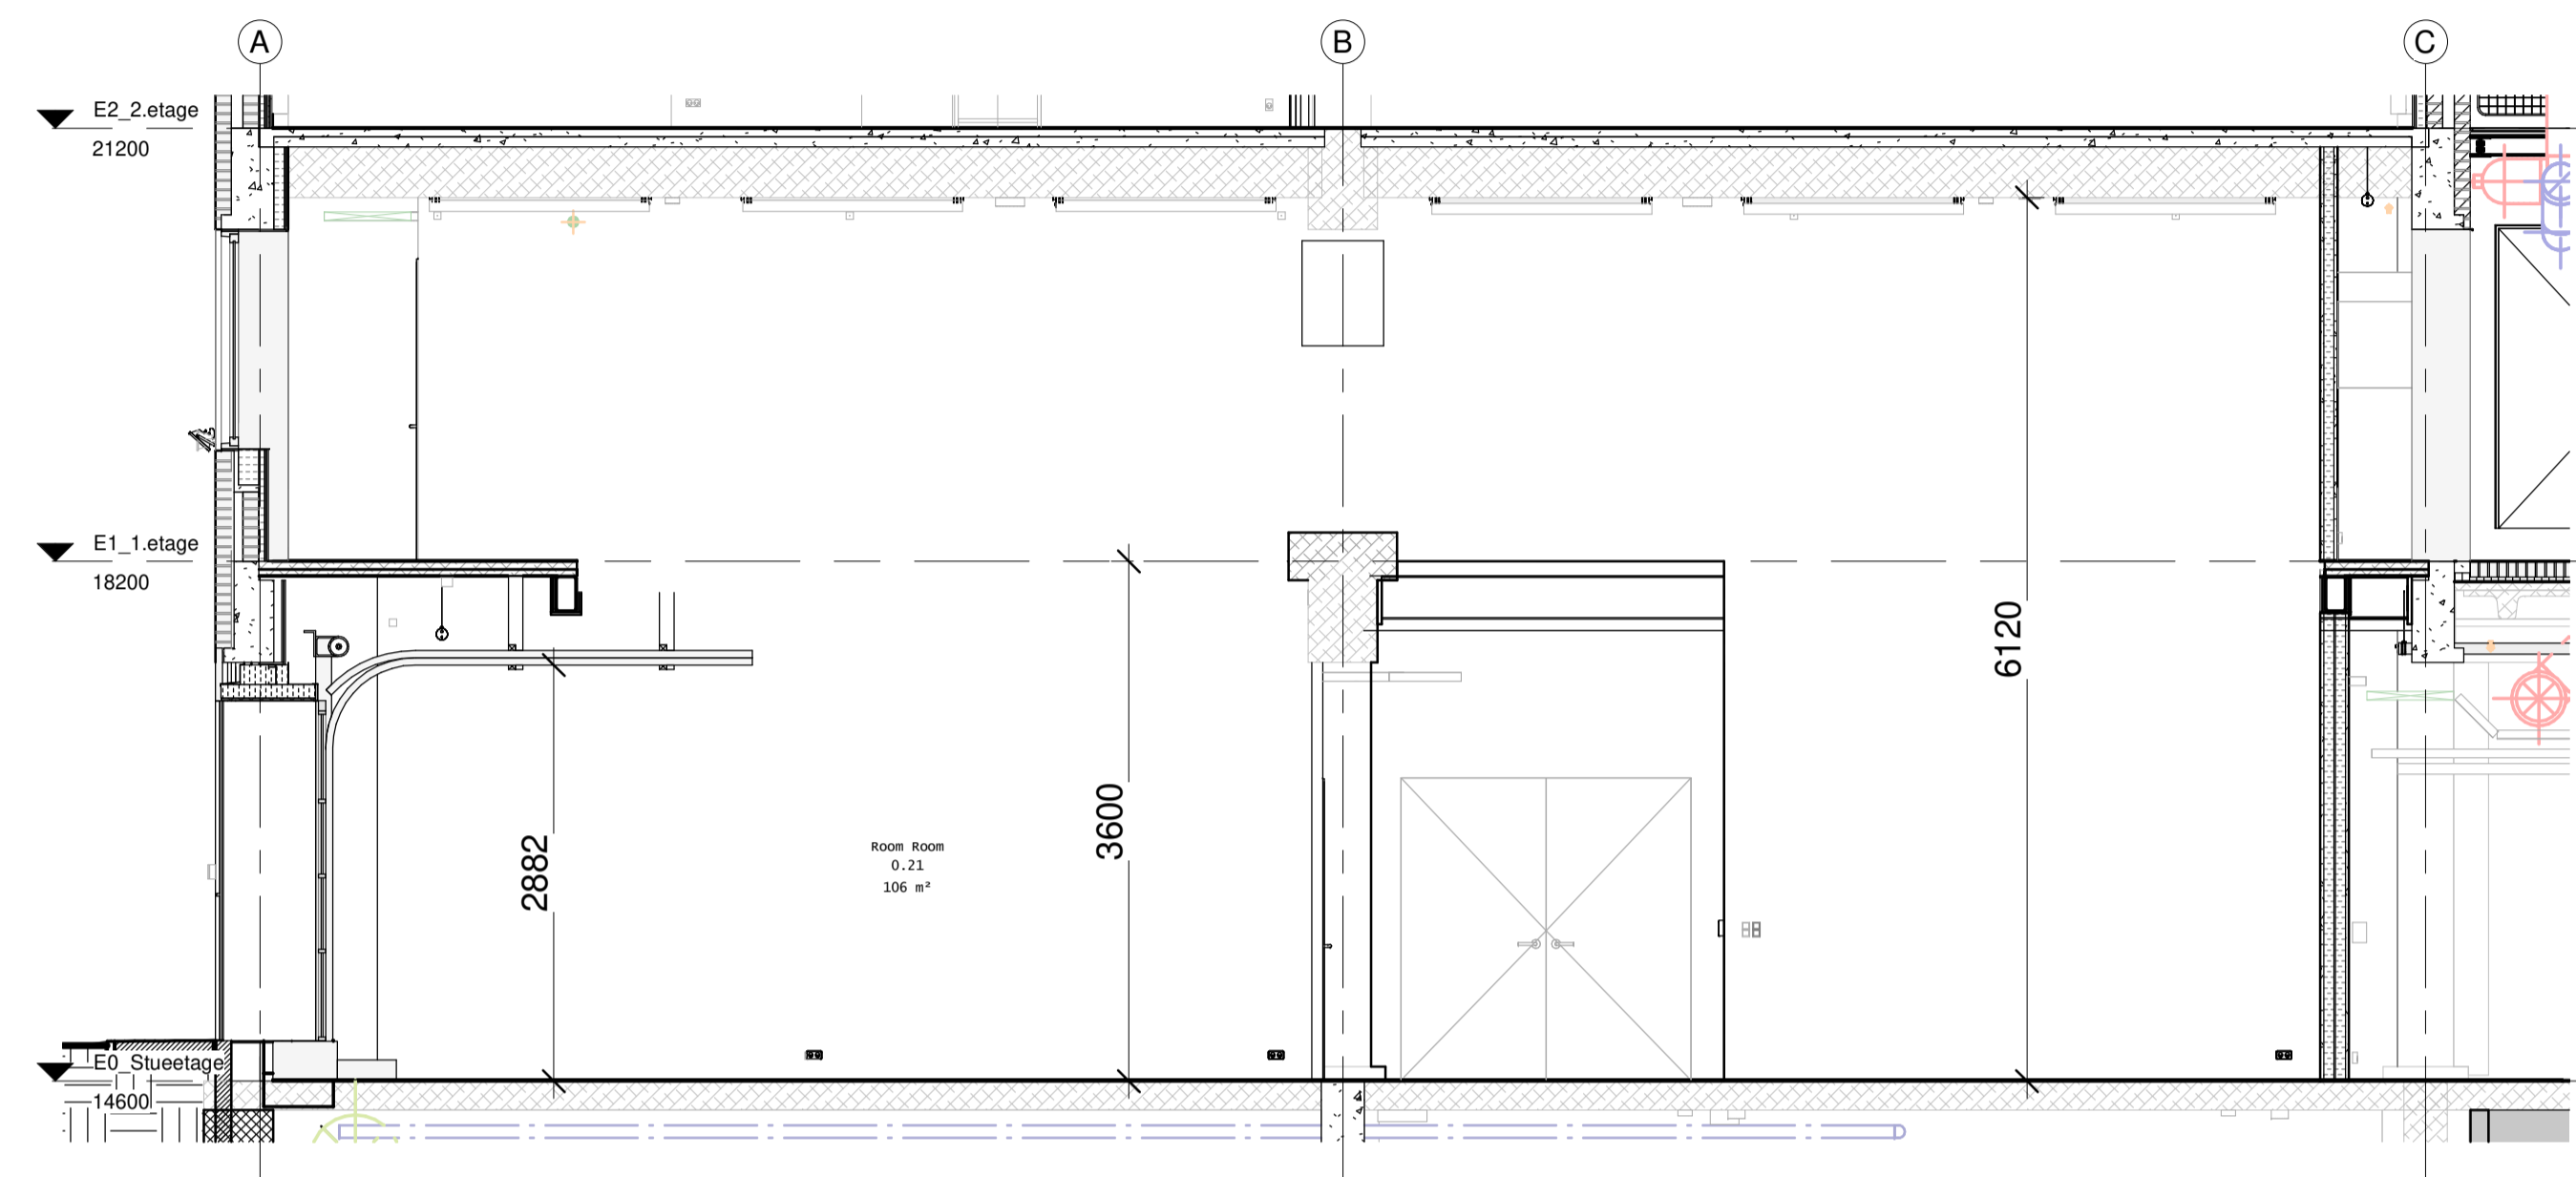

2 Længdesnit A Room Room ARTHUB
1 : 50

HIVE_K01_H4_EX_N998

FORELØBIGT TRYK -



Udarb/Tegn: Kontr/Godk: Rev. tekst: Dato: Rev.
 Designer/Author Checker/Approver/Mål: Format: 594x840 Sag. nr.: 09/16/24
 Sag: The Hive 1070
 Emne: ART HUB Room Room Tegn. nr.: Rev.
 Som udført HIVE_K01_H4_EX_N998

Arkitekt: Pihmann architects Refshøvej 213 B.1 1432 København K TLF 69625966
 Rådgivende Ingeniør VVS/EL Flux-ad Valhøjs Allé 126, 2610 Rødovre TLF 27776600
 Rådgivende Ingeniør Kon. ABC Rådgivende Ingeniør A/S Valhøjs Allé 174-176, 2610 Rødovre TLF 30308080